

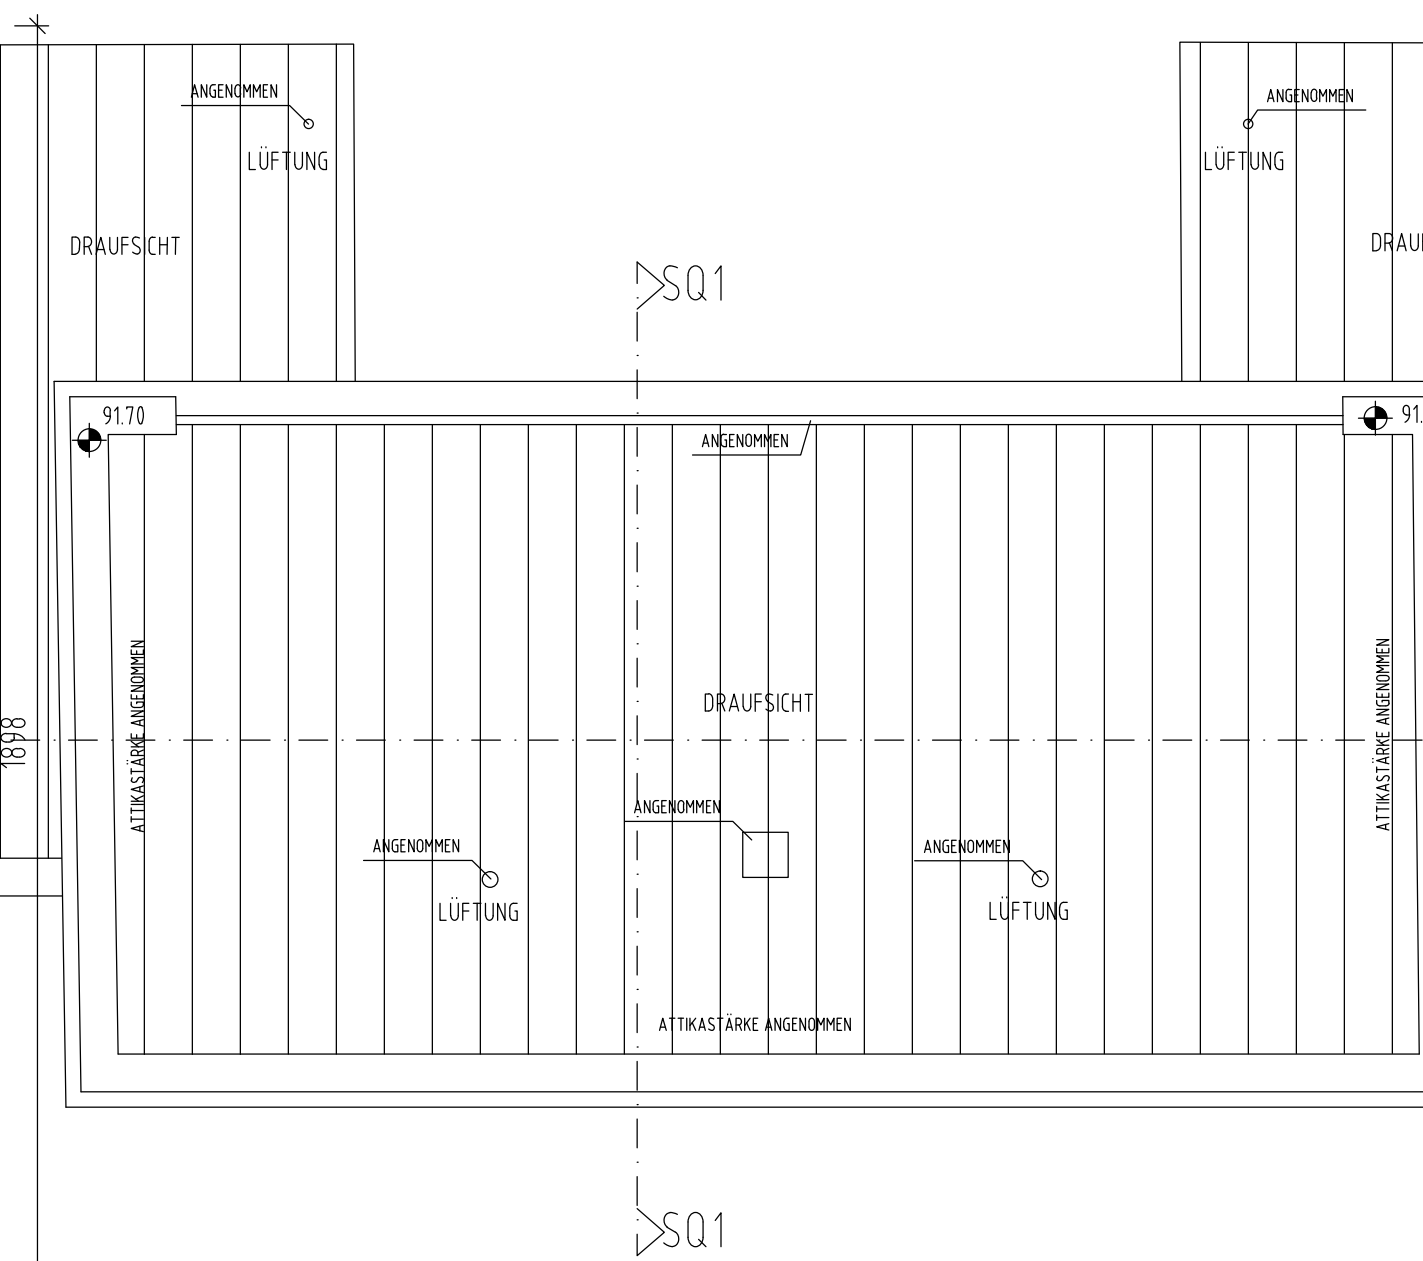
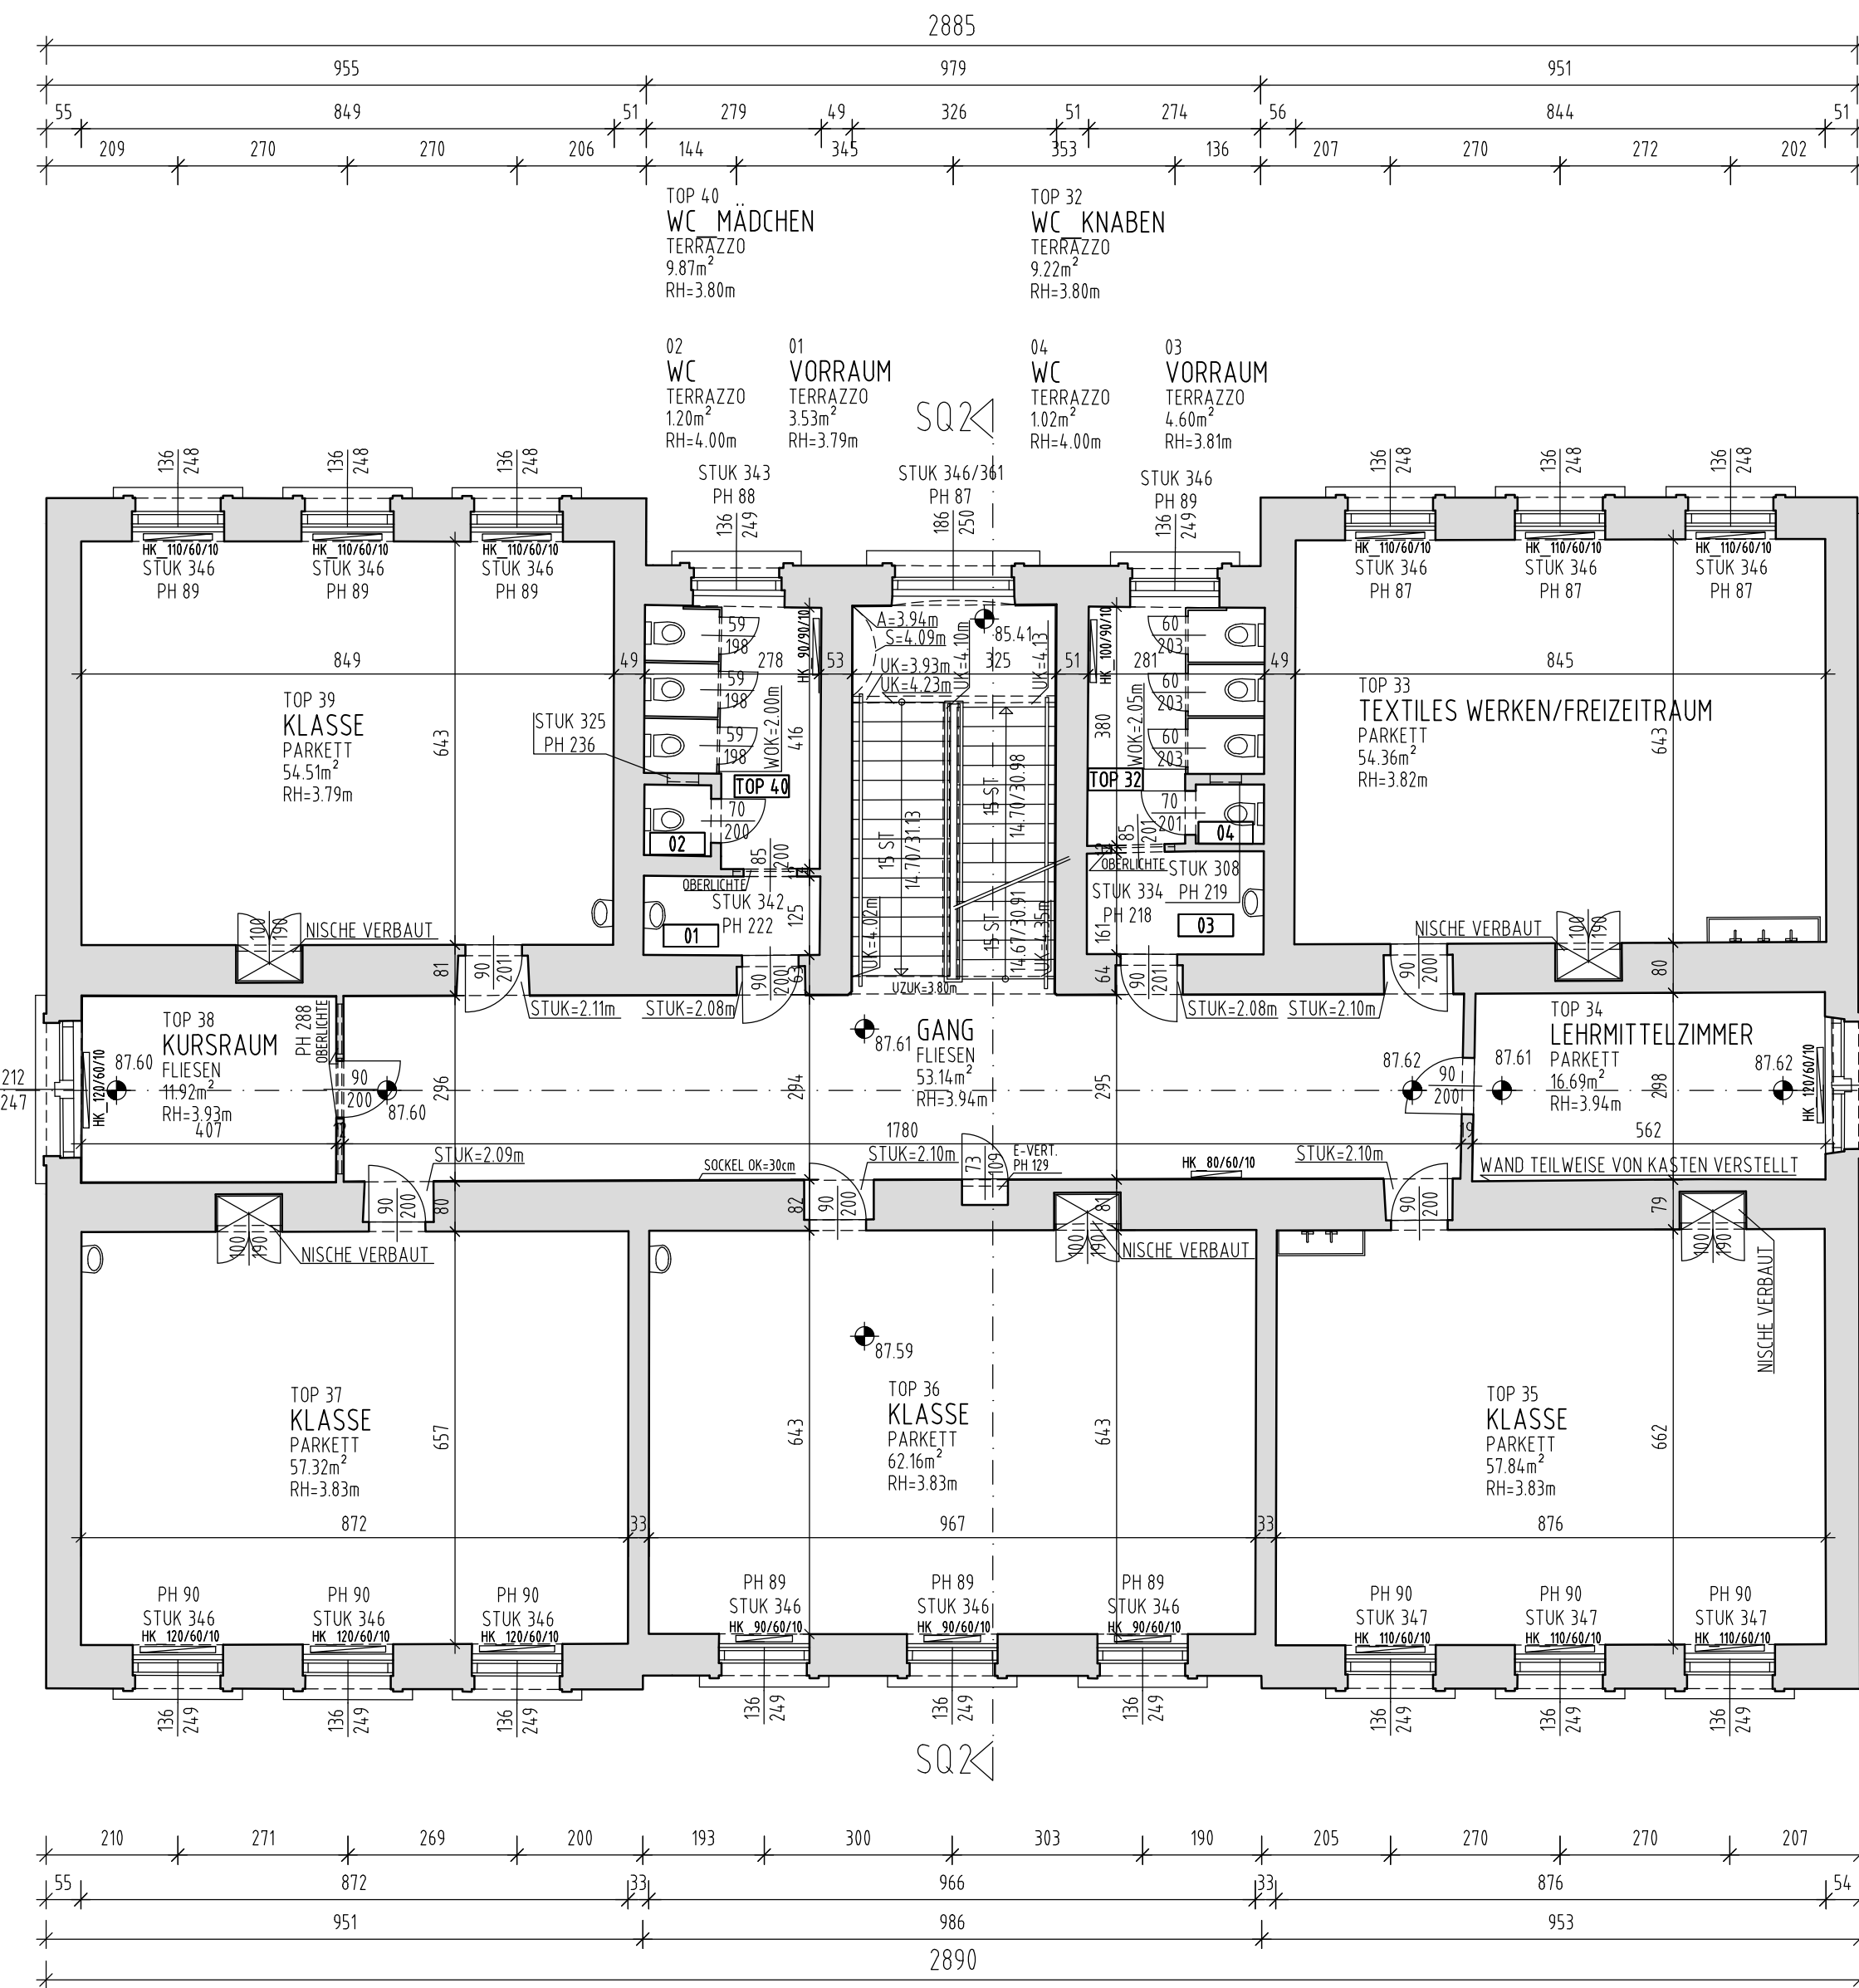


ÜBERSICHT ANSICHTEN UND SCHNITTE

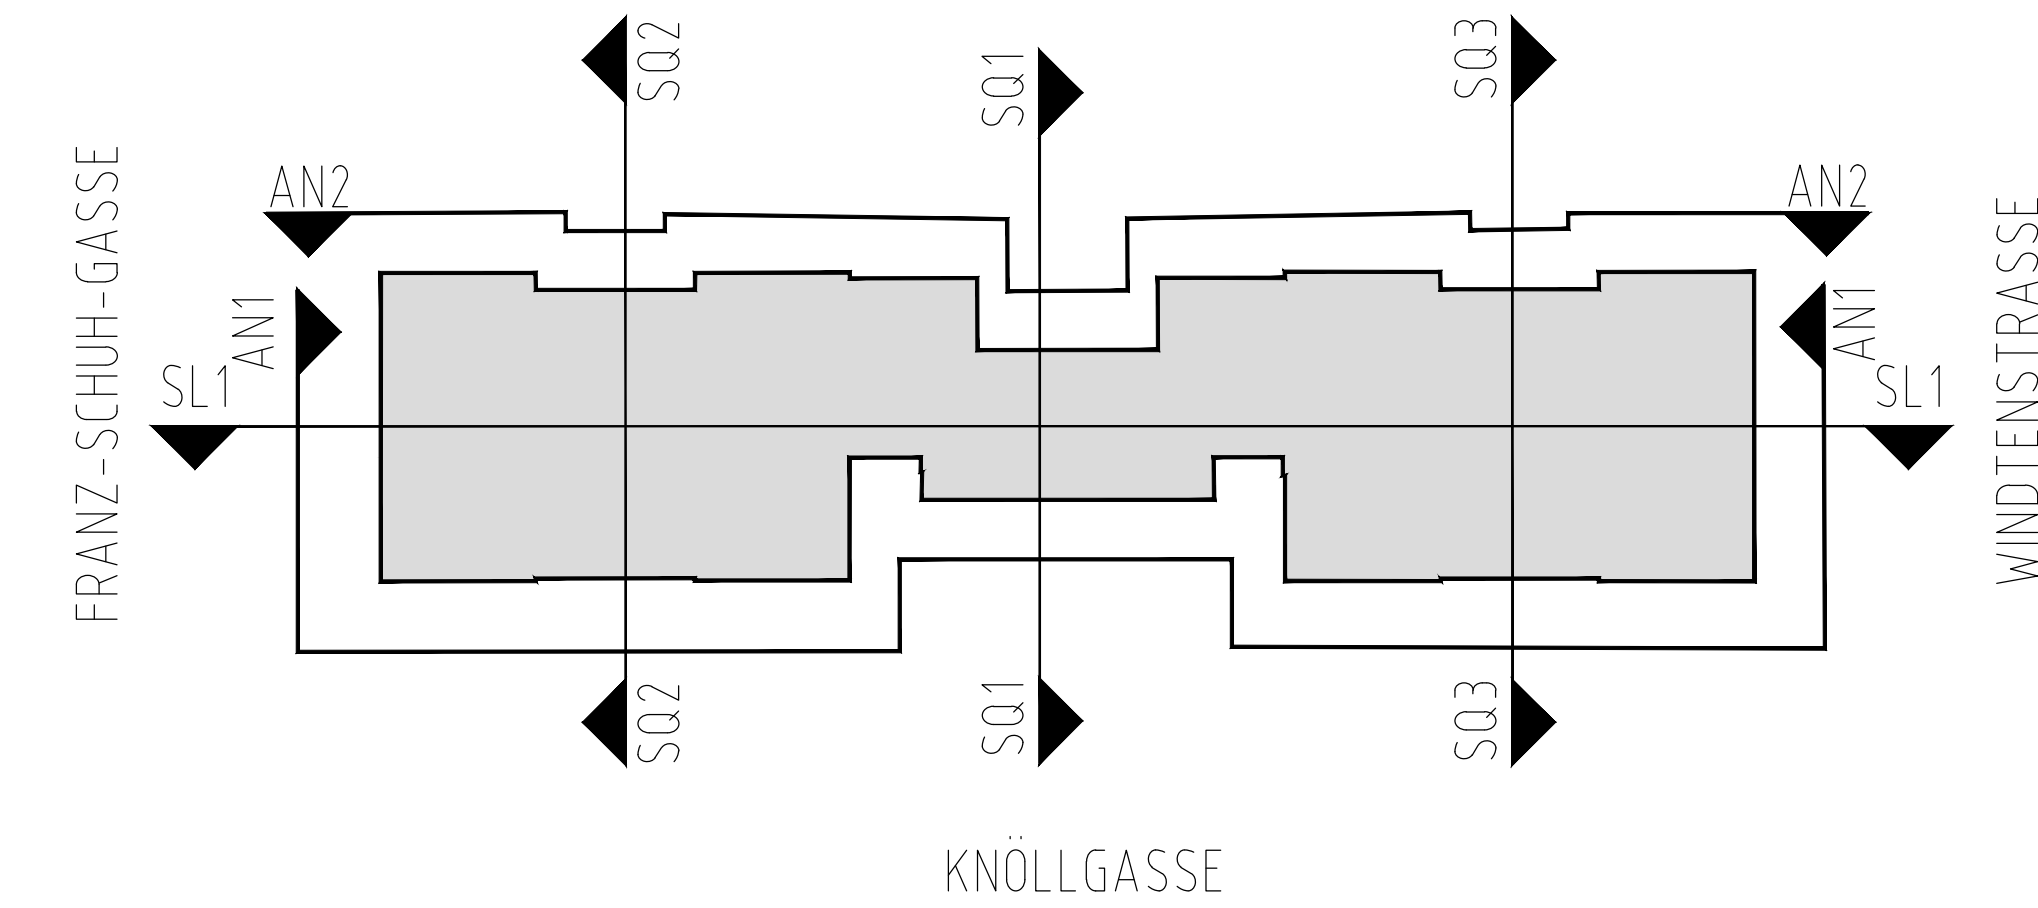

RAUMNUMMIERUNG VOR ORT NUR TEILWEISE VORHANDEN
 RAUMNUMMIERUNG BEGINNEND MIT "TOP" SIND RAUMNUMMIERUNG VOR ORT
 WEITER RAUMNUMMIERUNG WURDEN ZUR BESSEREN ÜBERSICHT VERGEBEN

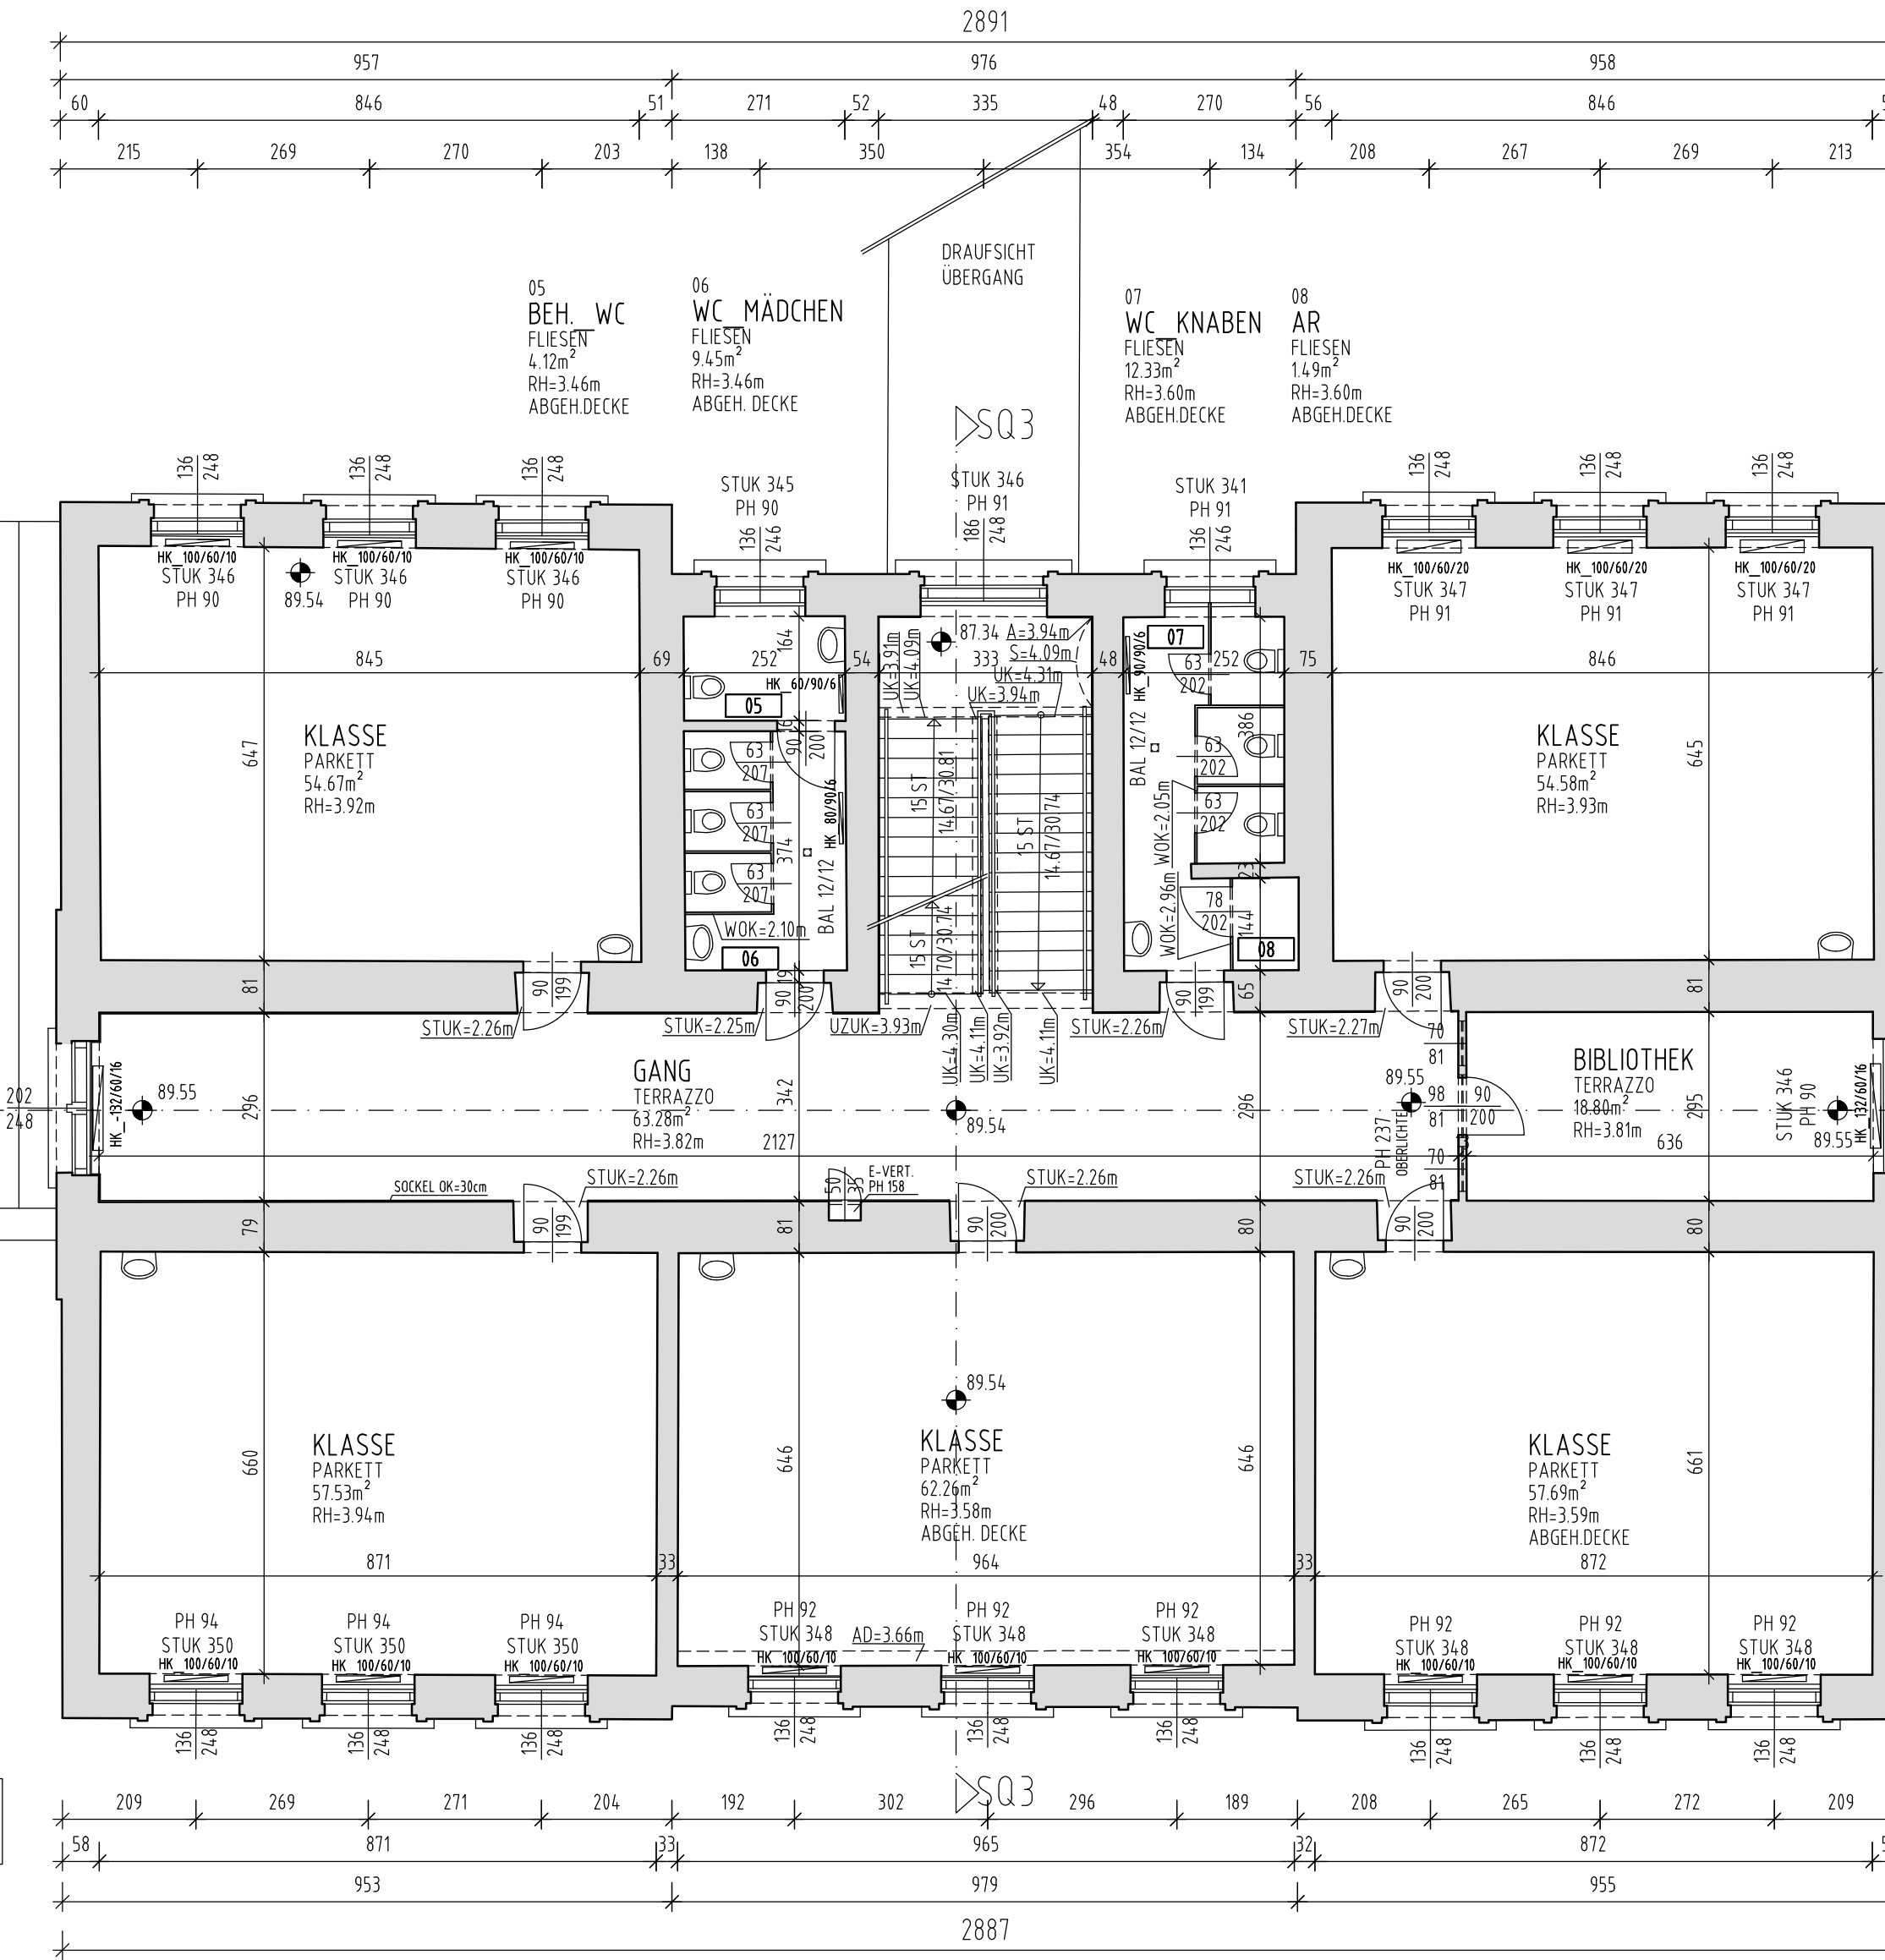

AUFMASSPLAN

PARIE: A B C D E F G H

FÜR DIE SCHULE IN
 1100 WIEN, KNÖLLGASSE 59-61
 GRUNDRISS 2.OBERGESCHOSS
 M = 1:100

EZ: _____ GST: _____ KG: _____
 DIESER PLAN STELLT DIE DERZEITIGE VORORTSITUATION, IN DER QUALITÄT EINES BAUBEHÖRDLICHEN
 BESTANDSPLANES, MASSSTAB 1:100, DES IM PLANKOPF GENANNEN OBJEKTS DAR.
 DER KONSENS BEI DER MA37-BAUPOLIZEI WURDE NICHT ÜBERPRÜFT.

AUFTRAGNEHMER
 PLANVERFASSER
 PROF. DIPL. ING. EDMUND BAUER
 OTTO-PROBST-STRASSE 36/107
 1100 WIEN
 PHONE +43 (0) 1 615 65 63
 FAX +43 (0) 1 615 65 78

AUFTRAGGEBER

Magistrat der Stadt Wien
Magistratsabteilung 19
Architektur und Stadtgestaltung
 Niederhofstraße 21-23, 5.Stock
 1100 Wien
 Tel: +43(0)181114 88911
 Fax: +43(0)181114 988810
 e-mail: post@m19.magwien.gv.at
 www.wien.gv.at

Kunde: _____
 Plandatum: 12.03.2013
 Plannummer: SCH10_OBAFP_2
 Objekt: Schule in 1100 Wien
 Knöllgasse 59-61