
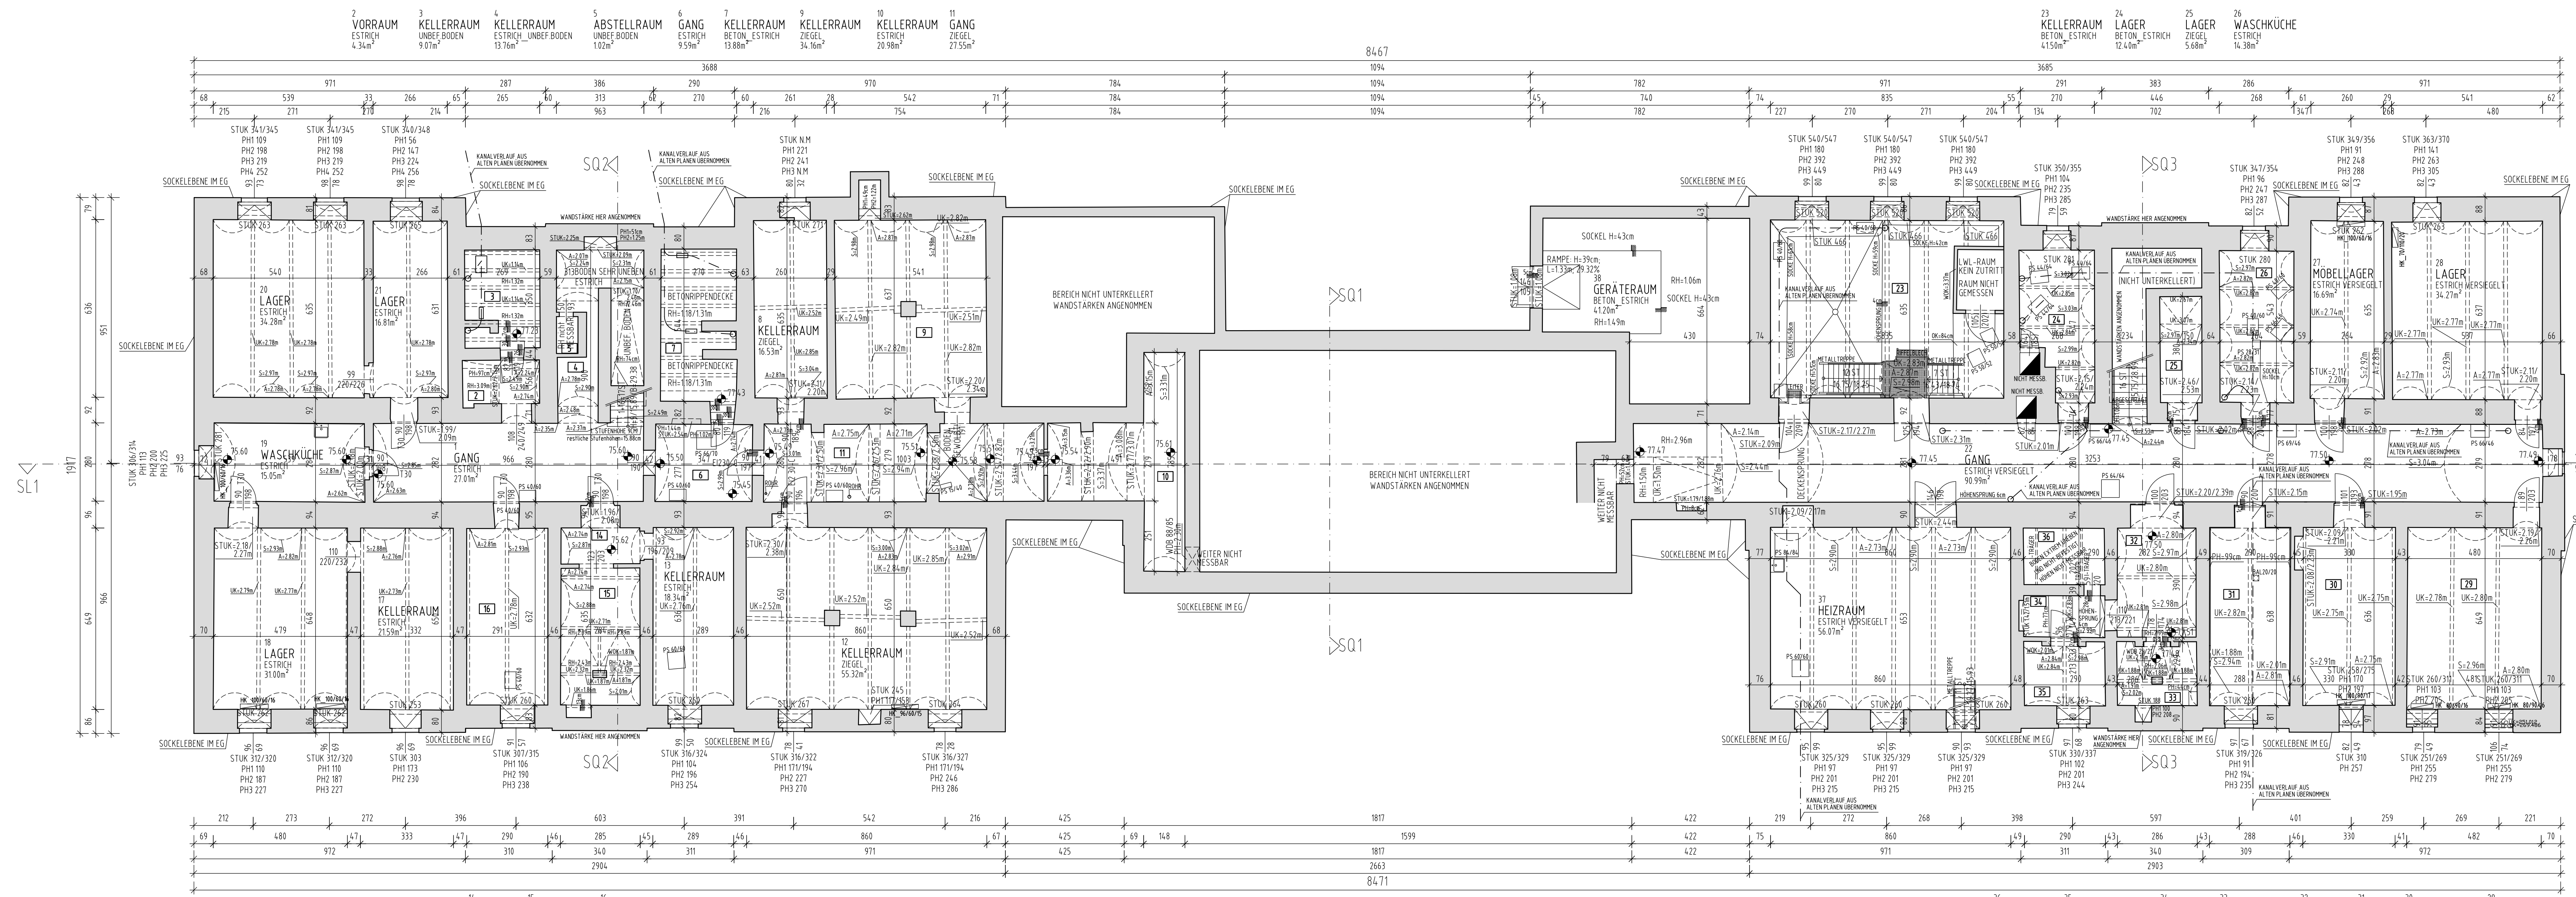


ÜBERSICHT ANSICHTEN UND SCHNITTE

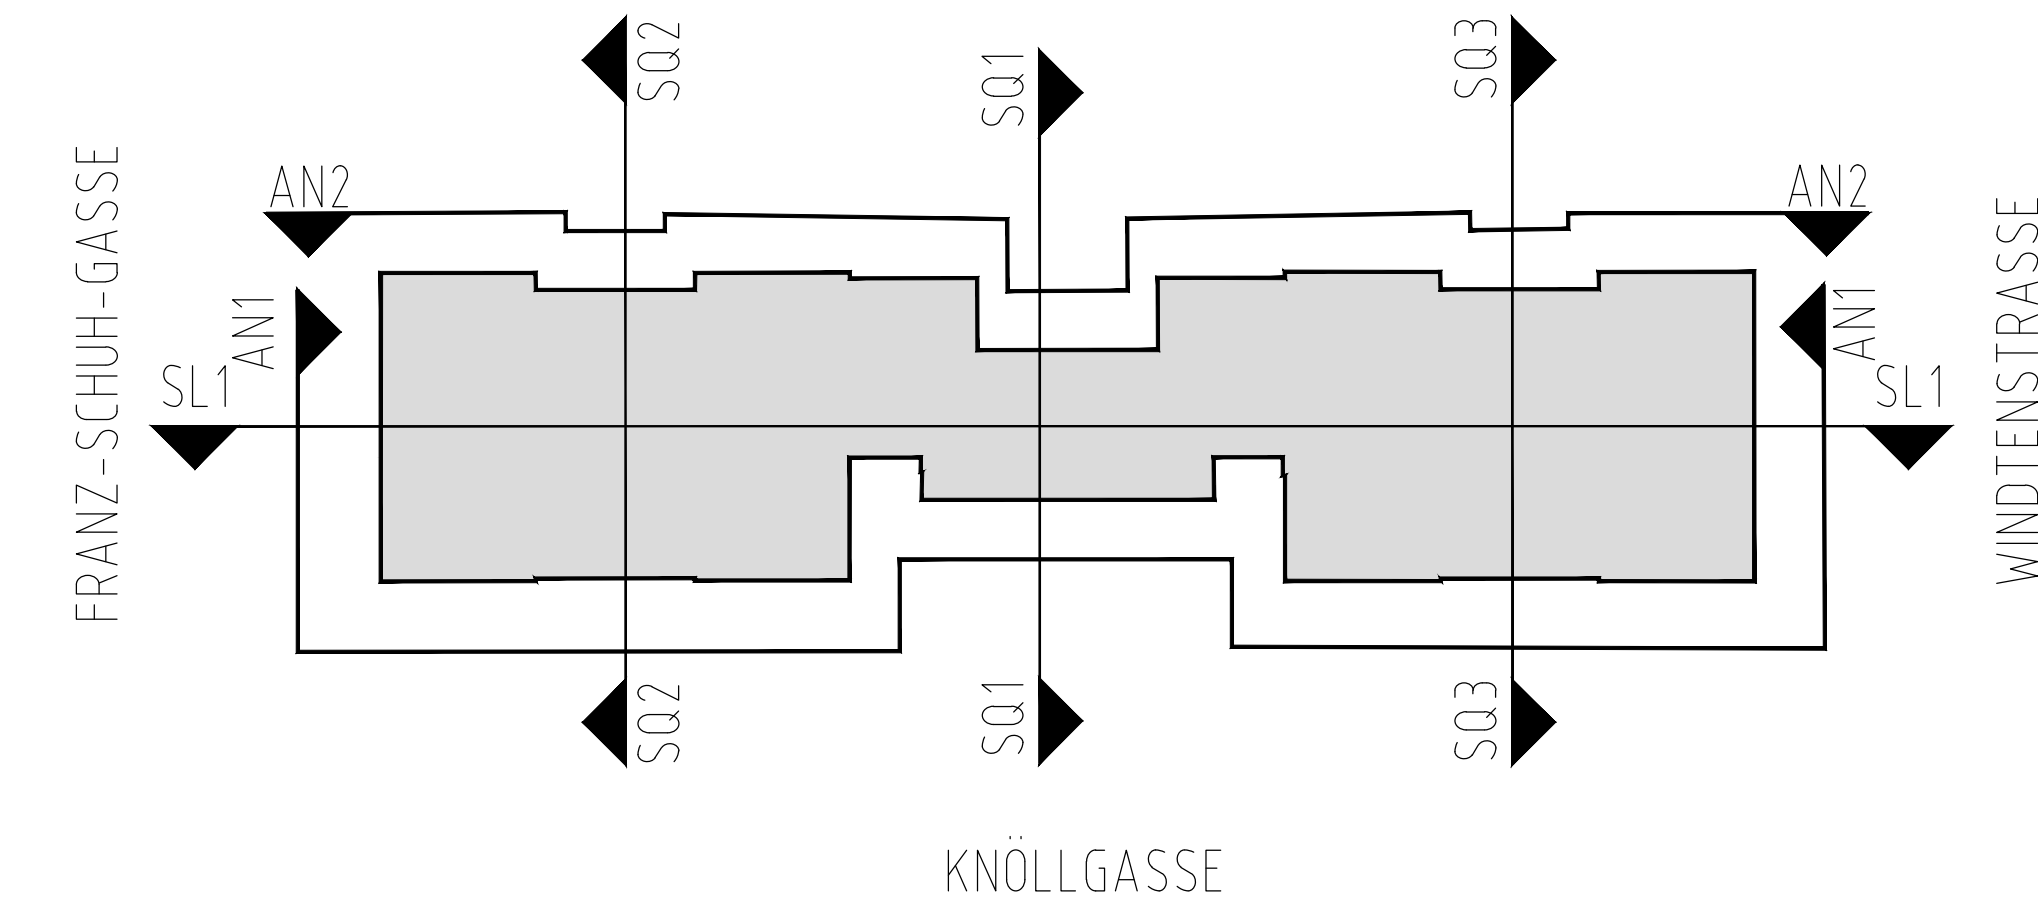


KENE RAUMNUMMER VOR ORT.
DE RAUMNUMMERIERUNG WURDE ZUR BESSEREN ÜBERSICHT VERGEBEN

AUFMASSPLAN

PARIE: A B C D E F G H

FÜR DIE SCHULE IN
1100 WIEN, KNÖLLGASSE 59-61
GRUNDRISS KELLERGESCHOSS
M = 1:100

EZ: _____ GST: _____ KG: _____
DIESER PLAN STELLT DIE DERZEITIGE VORORTSITUATION, IN DER QUALITÄT EINES BAUBEHÖRDLICHEN BESTANDSPLANES, MASSSTAB 1:100, DES IM PLANKOPF GENANNTE OBJEKTS DAR. DER KONSENS BEI DER MA37-BAUPOLIZEI WURDE NICHT ÜBERPRÜFT.

AUFTRAGNEHMER PLANVERFASSER PROF. DIPL. ING. EDMUND BAUER OTTO-PRINZ-STRASSE 36/107 1100 WIEN PHONE +43 (0) 1 615 65 63 FAX +43 (0) 1 615 65 78	AUFTRAGGEBER Magistrat der Stadt Wien Magistratsabteilung 19 Architektur und Stadtgestaltung
---	--

Magistrat der Stadt Wien
Magistratsabteilung 19
Architektur und Stadtgestaltung
Niederhofstraße 21-23, 5.Stock
1100 Wien
Tel: +43(0)181114 88811
Fax: +43(0)181114 988810
e-mail: post@m19.magwien.gv.at
www.wien.at

Kunde:
Plandatum: 12.03.2013
Plannummer: SCH10_OBAFFP_K1
Objekt: Schule in 1100 Wien
Knöllgasse 59-61