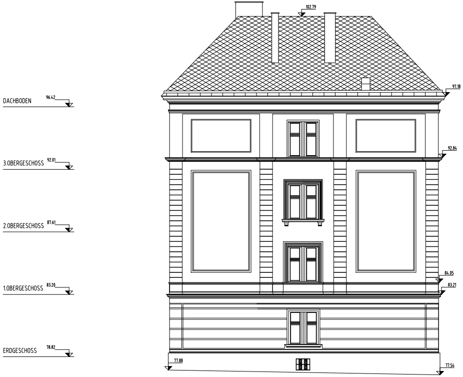
DACHBODEN 96.42
3.OBERGESCHOSS 92.01
2.OBERGESCHOSS 87.61
1.OBERGESCHOSS 83.20
ERDGESCHOSS 78.82
102.79
97.18
92.84
84.05
83.21
77.88
77.54

AN1-1

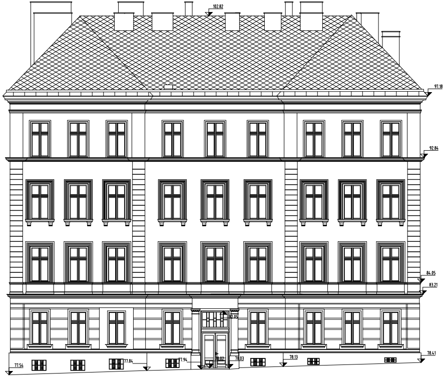
102.82
97.18
92.84
84.05
83.21
82.05
77.54
77.84
77.94
78.02
78.03
78.13
78.41

AN1-2

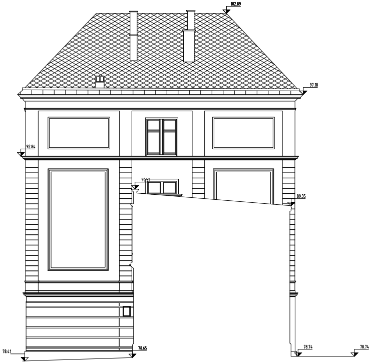
102.89
97.18
92.84
90.51
89.35
78.41
78.65
78.74
78.74

AN1-3

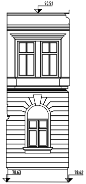
90.51
78.63
78.62

AN1-4

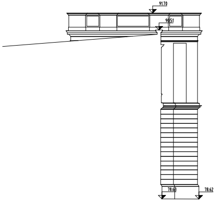
91.70
90.51
78.63
78.62

AN1-5

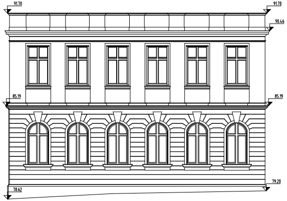
91.70
91.70
90.46
85.19
85.19
79.20
78.62

AN1-6

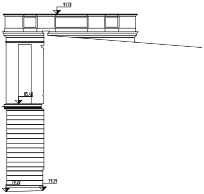
91.70
85.40
79.20
79.29

AN1-7

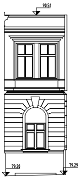
90.51
79.20
79.29

AN1-8

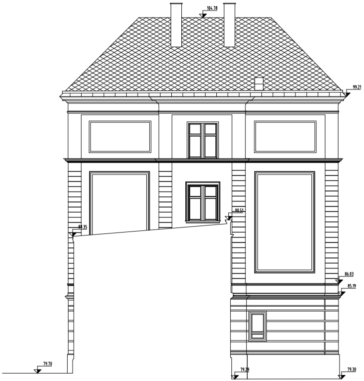
104.78
99.21
89.35
90.51
86.03
85.19
79.70
79.29
79.30

AN1-9

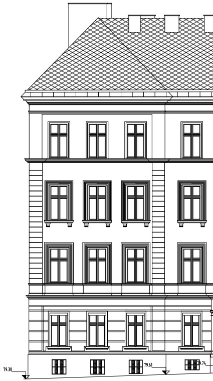
79.30
79.61
79.74

AN1-10

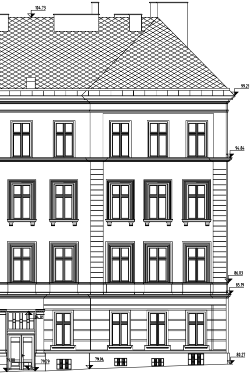
104.73
99.21
94.84
86.03
85.19
84.01
79.88
79.79
79.94
80.27

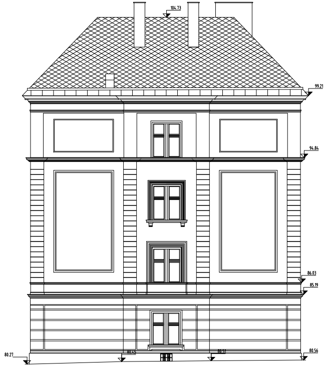
104.73
99.21
94.84
86.03
85.19
80.27
80.45
80.51
80.56

AN1-11

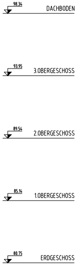
98.34
DACHBODEN
93.95
3.OBERGESCHOSS
89.54
2.OBERGESCHOSS
85.14
1.OBERGESCHOSS
80.75
ERDGESCHOSS

ÜBERSICHT ANSICHTEN UND SCHNITTE

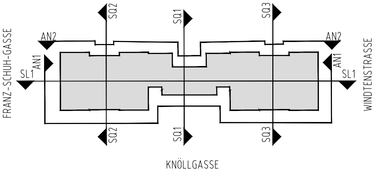
SQ2
SQ1
SQ3
AN2
AN2
AN1
AN1
SL1
SL1
FRANZ-SCHUH-GASSE
WINDTENSTRASSE
SQ2
SQ1
SQ3
KNÖLLGASSE

AUFMASSPLAN

PARIE: A B C D E F G H

FÜR DIE SCHULE IN
1100 WIEN, KNÖLLGASSE 59-61
STRASSENANSICHTEN
ABWICKLUNGEN AN1-1 - AN1-11

M = 1:100

EZ:
GST:
KG:

DIESER PLAN STELLT DIE DERZEITIGE VORORTSITUATION, IN DER QUALITÄT EINES BAUBEHÖRDLICHEN BESTANDSPLANES, MASSSTAB 1:100, DES IM PLANKOPF GENANNTEN OBJEKTS DAR.
DER KONSENS BEI DER MA37-BAUPOLIZEI WURDE NICHT ÜBERPRÜFT.

AUFTRAGNEHMER
PLANVERFASSER

PROF. DIPL.ING. EDMUND BAUER
OTTO-PROBST-STRASSE 36/II/7
1100 WIEN
PHONE +43 (0)1 615 65 63
FAX +43 (0)1 615 65 78

AUFTRAGGEBER

Magistrat der Stadt Wien
Magistratsabteilung 19
Architektur und Stadtgestaltung

Magistrat der Stadt Wien
Magistratsabteilung 19
Architektur und Stadtgestaltung
Niederhofstraße 21-23, 5.Stock
1120 Wien

Tel.: +43/01/81114 88911
Fax: +43/01/81114 9988910
e-mail: post@m19.magwien.gv.at
www.wien.at

Kunde:

Plandatum: 12.03.2013
Plannummer: SCH10_08AFP_AN1

Objekt: Schule in 1100 Wien
Knöllgasse 59-61