ÜBERSICHT ANSICHTEN UND SCHNITTE

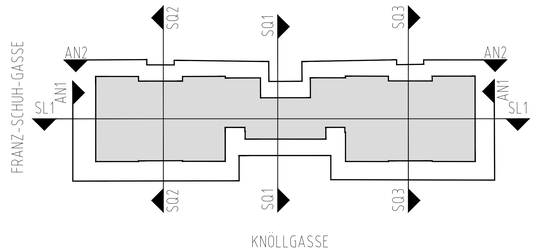

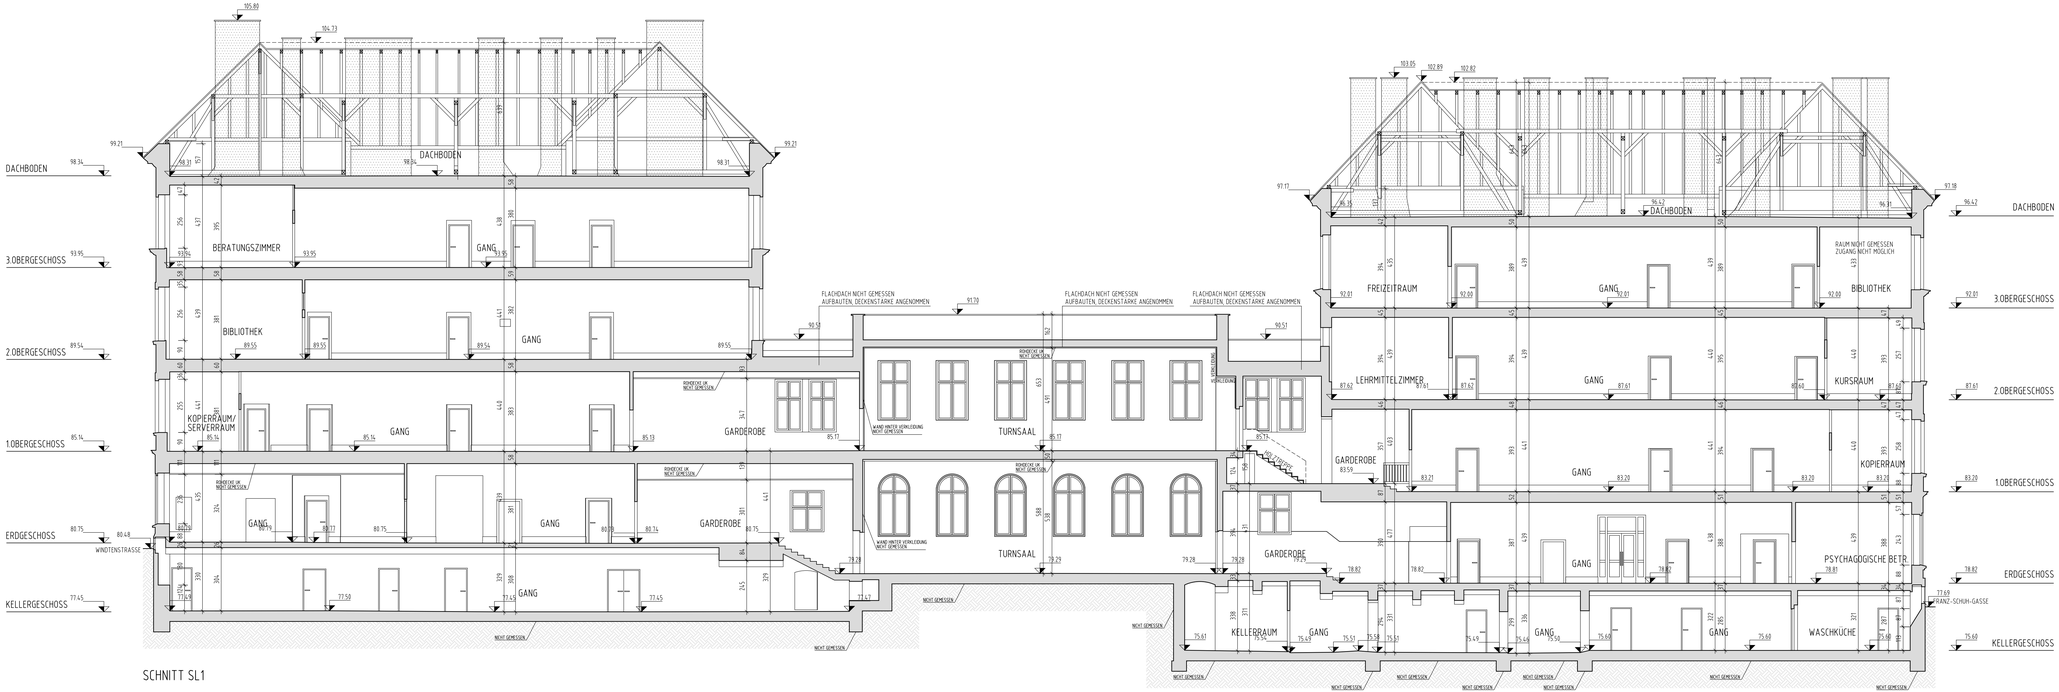

SCHNITT SL1

PARIE: A B C D E F G H

FÜR DIE SCHULE IN
1100 WIEN, KNÖLLGASSE 59-61
SCHNITT SL1
M = 1:100

EZ: GST: KG:

DIESER PLAN STELLT DIE DERZEITIGE VORORTSITUATION, IN DER QUALITÄT EINES BAUBEHÖRDLICHEN BESTANDSPLANES, MASSSTAB 1:100, DES IM PLANKOPF GENANNTEN OBJEKTS DAR. DER KONSENS BEI DER MA37-BAUPOLIZEI WURDE NICHT ÜBERPRÜFT.

AUFTRAGNEHMER PLANVERFASSER

PROF. DIPL.ING. EDMUND BAUER
OTTO-PROBST-STRASSE 36/9/7
1100 WIEN
PHONE +43 (0)1 615 65 63
FAX +43 (0)1 615 65 78

AUFTRAGGEBER

Magistrat der Stadt Wien
Magistratsabteilung 19
Architektur und Stadtgestaltung

AUFMASSPLAN

Magistrat der Stadt Wien
Magistratsabteilung 19
Architektur und Stadtgestaltung
Niederhofstraße 21-23, 5.Stock
1120 Wien

Tel.: +43/01/8114 88911
Fax: +43/01/8114 9988010
e-mail: post@ma19.magwien.gv.at
www.wien.at

Kunde:

Plandatum: 12.03.2013
Plannummer: SCH10_08AFP_SL1

Objekt: Schule in 1100 Wien
Knöllgasse 59-61