
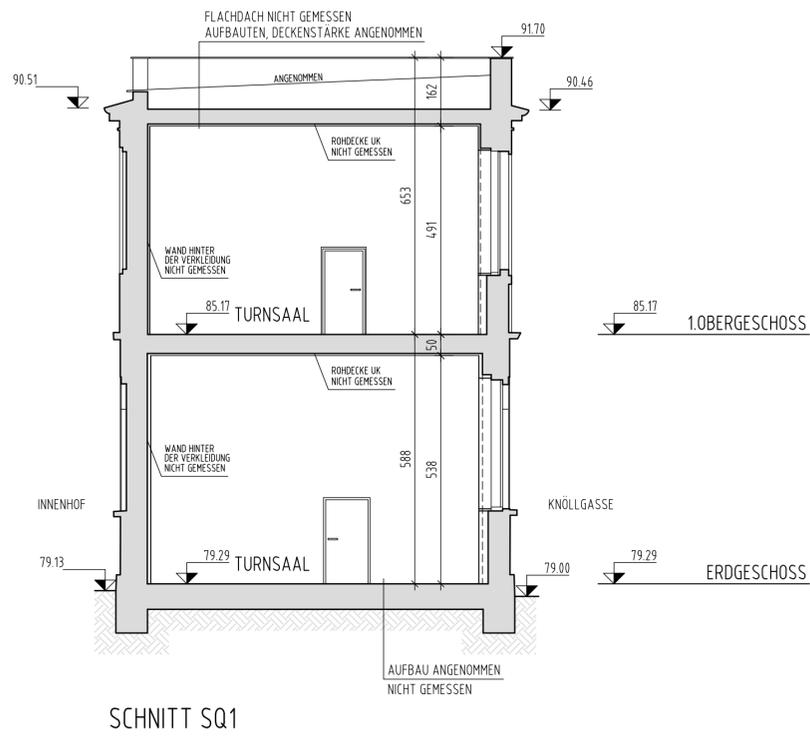


# ÜBERSICHT ANSICHTEN UND SCHNITTE

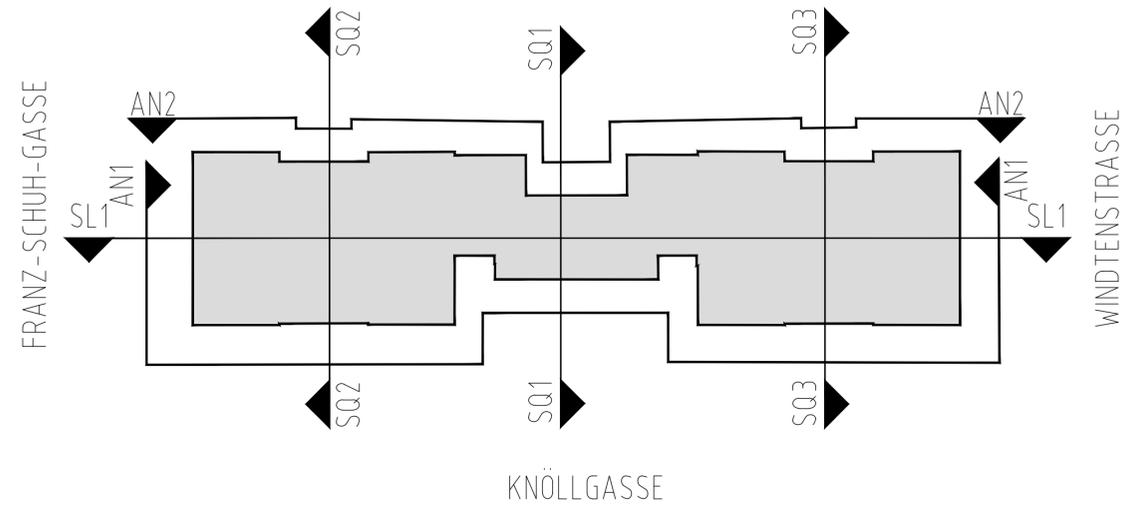

AUFMASSPLAN

PARIE: A B C D E F G H		
<p><b>FÜR DIE SCHULE IN</b>  <b>1100 WIEN, KNÖLLGASSE 59-61</b>  <b>SCHNITT SQ1</b>  <b>M = 1:100</b></p>		
EZ: _____ GST: _____ KG: _____		
<p>DIESER PLAN STELLT DIE DERZEITIGE VORORTSITUATION, IN DER QUALITÄT EINES BAUBEHÖRDLICHEN BESTANDSPLANES, MASSSTAB 1:100, DES IM PLANKOPF GENANNTEN OBJEKTS DAR.          DER KONSENS BEI DER MA37-BAUPOLIZEI WURDE NICHT ÜBERPRÜFT.</p>		
<table style="width: 100%; border: none;"> <tr> <td style="width: 50%; border: none; vertical-align: top;"> <p><b>AUFTRAGNEHMER PLANVERFASSER</b></p> <p>PROF. DIPL. ING. EDMUND BAUER                  OTTO-PROBST-STRASSE 36/III/7                  1100 WIEN                  PHONE +43 (0)1 615 65 63                  FAX +43 (0)1 615 65 78</p> </td> <td style="width: 50%; border: none; vertical-align: top;"> <p><b>AUFTRAGGEBER</b></p> <p>Magistrat der Stadt Wien                  Magistratsabteilung 19                  Architektur und Stadtgestaltung</p> </td> </tr>
<p>Magistrat der Stadt Wien  <b>Magistratsabteilung 19</b>  <b>Architektur und Stadtgestaltung</b>                  Niederhofstraße 21-23, 5.Stock                  1120 Wien</p> <p>Tel.: +43/01/6114 88911                  Fax: +43/01/6114 9989910                  e-mail: post@m19.magwien.gv.at                  www.wien.at</p>		
<p>Kunde:</p>		
<p>Plandatum: 12.03.2013                  Plannummer: SCH10_08AFP_SQ1</p>		
<p>Objekt: Schule in 1100 Wien                  Knöllgasse 59-61</p>		